


406.31.2019 T1/a/a + xero robu. do dok. maj.
Tarnowskie Góry, dnia 13. MAR. 2019

ID.7121.1.83.2019

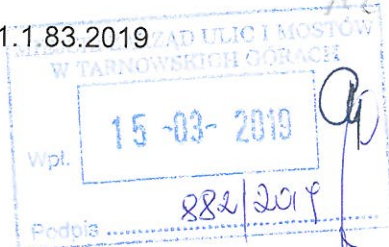

**Miejski Zarząd Ulic i Mostów
w Tarnowskich Górach**

Działając na podstawie §8 ust.2 pkt.1 lit. a Rozporządzenia Ministra Infrastruktury z dnia 23 września 2003r. w sprawie szczegółowych warunków zarządzania ruchem na drogach oraz wykonania nadzoru nad tym zarządzaniem (tekst jednolity Dz.U. z 2017 poz. 784) w związku z Art.10 ust.5 ustawy z dnia 20 czerwca 1997r. Prawo o ruchu drogowym (tekst jednolity Dz.U. z 2018, poz. 1990 z późn. zmianami), po rozpatrzeniu wniosku Miejskiego Zarządu Ulic i Mostów w Tarnowskich Górach nr MZUiM.406.31.2019 z dnia 14.02.2019r. w sprawie **zatwierdzenia organizacji ruchu na ulicy Nakielskiej i ulicy Polnej w Tarnowskich Górach w związku z budową ulicy Kazimierza Zachnika**

ZATWIERDZAM

ww. organizację ruchu drogowego
na okres od dnia 20.03.2019r. do dnia 31.12.2020r.

O terminie wprowadzenia zatwierdzonej organizacji ruchu należy powiadomić Starostę Tarnogórskiego, Zarząd Dróg Powiatowych oraz Komendanta Powiatowego Policji w Tarnowskich Górach co najmniej na 7 dni przed dniem jej wprowadzenia. Brak zawiadomienia w tym terminie spowoduje utratę ważności zatwierdzonej zmiany organizacji ruchu (§12 Rozporządzenia).

Projektowane oznakowanie musi być wykonane zgodnie z załącznikiem nr 1-4 do rozporządzenia Ministra Infrastruktury z dnia 3 lipca 2003r. w sprawie szczegółowych warunków technicznych dla znaków i sygnałów drogowych oraz urządzeń bezpieczeństwa ruchu drogowego i warunków ich umieszczania na drogach (Dz. U. Nr 220 poz. 2181 z dnia 23 grudnia 2003r.)

z up. Starosty
CZŁONEK ZARZĄDU
Krzysztof Łoziński

Załącznik:

- jeden opieczetowany egzemplarz zatwierdzonego projektu

Do wiadomości:

1. Komendant Powiatowy Policji w Tarnowskich Górach (bez zał.)
2. ZDP Tarnowskie Góry (bez zał.)

(zatwierdzony projekt organizacji ruchu drogowego znajduje się do wglądu
w Wydziale Inwestycji i Drogownictwa tut. Starostwa)

ZAOPINIOWANO
 POZYTYWNE / ~~NEGATYWNE~~
 PISMEM NR: IRD.7127.1.14.2019
 DNIA: 12.02.2019
 RZĄD DRÓG POWIATOWYCH TARNOWSKIE GÓRY
 podpis *[signature]*

ZAWARTOŚĆ PROJEKTU

I. Część ogólna:

- Karta tytułowa
- Opis techniczny

II. Część rysunkowa

1. Plan orientacyjny	1: 20 000
2. Oznakowanie istniejące	1: 1000
3. Oznakowanie projektowane – etap 1	1: 1000
4. Oznakowanie projektowane – etap 2	1: 1000
5. Oznakowanie projektowane – etap 3	1: 1000
6. Oznakowanie projektowane – etap 4	1: 1000
7. Oznakowanie projektowane – etap 5	1: 1000

Podstawa opracowania:

- Dz. U. Z 2017r poz 1260 – Prawo o ruchu drogowym.
- Dz. U. Z 2002r nr 170 poz 1393 – Rozporządzenie Ministra Infrastruktury oraz Spraw Wewnętrznych i Administracji w sprawie znaków i sygnałów drogowych.
- Dz. U. Z 2015 poz 1314 – Rozporządzenie Ministra Infrastruktury i Rozwoju zmieniające rozporządzenie w sprawie szczegółowych warunków technicznych dla znaków i sygnałów drogowych oraz urządzeń bezpieczeństwa ruchu drogowego i warunków ich umieszczania na drogach.
- Dz. U. Z 2017r poz. 784 – Rozporządzenie Ministra Infrastruktury i Budownictwa w sprawie szczegółowych warunków zarządzania ruchem na drogach oraz wykonywania nadzoru nad tym zarządzaniem.

STAROSTWO POWIATOWE
w Tarnowskich Górach
WYDZIAŁ INWESTYCJI I DROGOWNICTWA
42-600 Tarnowskie Góry, ul. Karłowicza 5

ZAOPINIOWANO
POZYTYWNE / NEGATYWNE
PISMEM NR: 180.7121.7.14.2019
DNIA: 12.02.2019
ZARZĄD DRÓG POWIATOWYCH TARNOWSKIE GÓRY
podpis

Projekt czasowej zmiany organizacji ruchu drogowego na ulicy Nakielskiej oraz Polnej w Tarnowskich Górach

CEL: budowa ulicy Kazimierza Zachnika.

Charakterystyka inwestycji:

Prace będą polegały na czasowym zajęciu jezdni, chodnika oraz pobocza ul. Nakielskiej oraz Polnej w związku z budową ulicy Kazimierza Zachnika.

Stan istniejący:

Lokalizacja:

Ulica Nakielska - droga powiatowa zlokalizowana w dzielnicy Centrum - Śródmieście w Tarnowskich Górach.

Ulica Polna - droga gminna zlokalizowana w dzielnicy Lasowice w Tarnowskich Górach.

Lokalizacja przedstawiona została na załączonym planie sytuacyjnym.

Charakterystyka:

Ulica Nakielska jest drogą powiatową w miejscowości Tarnowskie Góry. Drogą zarządza Zarząd Dróg Powiatowych. Posiada nawierzchnię asfaltową o szerokości ok 7m oraz obustronne chodniki o zmiennej szerokości ok 1,5m, po których odbywa się ruch pieszych. Przedmiotową ulicą odbywa się dwukierunkowo ruch o dużym natężeniu. Drogą tą kursują regularnie autobusy komunikacji miejskiej. Dopuszczalna prędkość wynosi 50km/h w dzień oraz 60km/h w nocy.

Ulica Polna w Tarnowskich Górach jest drogą gminną klasy dojazdowej. Posiada nawierzchnię asfaltową o szerokości ok. 5m oraz obustronne pobocza nieutwardzone o szerokości ok. 1,5m. Na przedmiotowej ulicy występuje średnie natężenie ruchu drogowego. Dopuszczalna prędkość wynosi 50km/h w dzień oraz 60km/h w nocy.

Istniejące oznakowanie: przedstawiono na rys. nr 2.

Stan projektowany:

Prace polegają na budowie ulicy Kazimierza Zachnika, łączącej ulicę Nakielską z ulicą Polną wymagającą częściowego zajęcia jezdni, chodnika oraz pobocza wyżej wymienionych ulic. W związku z powyższym prace będą wykonywane etapowo.

Etap 1

Etap 1 wymaga częściowego zajęcia jezdni oraz chodnika ul. Nakielskiej na odcinku pomiędzy ulicą Kochanowskiego a ul. Nakielską – boczną od strony południowej. W związku z powyższym miejsce prowadzenia robót zostanie wygradzone za pomocą barier:

- U-3d od strony najazdowej,
- U-20a do wygradzenia wzdłuż jezdni,
- U-20b do wygradzenia poprzecznego.

W celu ostrzeżenia kierujących o planowanym zajęciu części jezdni w odległości co najmniej 50m od miejsca prowadzenia robót zostanie ustawione oznakowanie ostrzegawcze w postaci znaków:

- A-12b/c informujące o zwężeniu jezdni,
- A-14 informujące o robotach na drodze.

Dodatkowo w odległości 30m od miejsca prowadzenia robót zostaną ustawione znaki B-25 oraz B-33-30km/h.

Etap 2

Etap 2 wymaga częściowego zajęcia jezdni oraz pobocza ul. Nakielskiej na odcinku ok 100m pomiędzy ulicą Nakielską – boczną a ul. Cegielnianą od strony południowej. W związku z powyższym miejsce prowadzenia robót zostanie wygradzone za pomocą barier:

- U-3d od strony najazdowej,
- U-20a do wygradzenia wzdłuż jezdni,
- U-20b do wygradzenia poprzecznego.

W celu ostrzeżenia kierujących o planowanym zajęciu części jezdni w odległości co najmniej 50m od miejsca prowadzenia robót zostanie ustawione oznakowanie ostrzegawcze w postaci znaków:

- A-12b/c informujące o zwężeniu jezdni,
- A-14 informujące o robotach na drodze.

STAROSTWO POWIATOWE
w Tarnowskich Górach
WYDZIAŁ INWESTYCJI I DROGOWYCH
42-600 Tarnowskie Góry, ul. Kilińskiego 5

ZAOPINIOWANO

POZYTYWNE / NEGATYWNE

PISMEM NR: 180.2121.1.14.2019

DNIA: 12.07.2019

3

ZARZĄD DRÓG POWIATOWYCH TARNOWSKIE GÓRY

podpis

Dodatkowo w odległości 30m od miejsca prowadzenia robót zostaną ustawione znaki B-25 oraz B-33-30km/h odwołane za miejscem prowadzenia robót znakiem B-42.

Etap 3

Etap 3 wymaga częściowego zajęcia jezdni, chodnika oraz pobocza ul. Nakielskiej od strony północnej na odcinku pomiędzy budowaną ulicą Zachnika a ulicą Kochanowskiego. W związku z powyższym miejsce prowadzenia robót zostanie wygrozione za pomocą barier:

- U-3c od strony najazdowej,
- U-20a do wygrozienia wzdłuż jezdni,
- U-20b do wygrozienia poprzecznego.

W celu ostrzeżenia kierujących o planowanym zajęciu części jezdni w odległości co najmniej 50m od miejsca prowadzenia robót zostanie ustawione oznakowanie ostrzegawcze w postaci znaków:

- A-10 z tabliczką „Piesi”
- A-12b/c informujące o zwężeniu jezdni,
- A-14 informujące o robotach na drodze.

Dodatkowo w odległości 30m od miejsca prowadzenia robót zostaną ustawione znaki B-25 oraz B-33-30km/h odwołane za miejscem prowadzenia robót znakiem B-42.

Etap 4

Etap 4 wymaga częściowego zajęcia jezdni oraz pobocza ul. Polnej od strony południowej. W związku z powyższym miejsce prowadzenia robót zostanie wygrozione za pomocą barier:

- U-3d od strony najazdowej,
- U-20a do wygrozienia wzdłuż jezdni,
- U-20b do wygrozienia poprzecznego.

W celu ostrzeżenia kierujących o planowanym zajęciu części jezdni w odległości co najmniej 50m od miejsca prowadzenia robót zostanie ustawione oznakowanie ostrzegawcze w postaci znaków:

- A-10 z tabliczką „Piesi”
- A-12b/c informujące o zwężeniu jezdni,
- A-14 informujące o robotach na drodze.

Dodatkowo w odległości 30m od miejsca prowadzenia robót zostaną ustawione znaki B-25 oraz B-33-30km/h odwołane za miejscem prowadzenia robót znakiem B-42.

Etap 5

Etap 5 wymaga częściowego zajęcia jezdni oraz pobocza ul. Polnej od strony północnej. W związku z powyższym miejsce prowadzenia robót zostanie wygrozione za pomocą barier:

- U-3c od strony najazdowej,
- U-20a do wygrozienia wzdłuż jezdni,
- U-20b do wygrozienia poprzecznego.

W celu ostrzeżenia kierujących o planowanym zajęciu części jezdni w odległości co najmniej 50m od miejsca prowadzenia robót zostanie ustawione oznakowanie ostrzegawcze w postaci znaków:

- A-10 z tabliczką „Piesi”
- A-12b/c informujące o zwężeniu jezdni,
- A-14 informujące o robotach na drodze.

Dodatkowo w odległości 30m od miejsca prowadzenia robót zostaną ustawione znaki B-25 oraz B-33-30km/h odwołane za miejscem prowadzenia robót znakiem B-42.

Warunki techniczne dotyczące projektowanego oznakowania:

Projektowane znaki zostaną ustawione w poboczu gruntowym w miejscach, które zapewnią dobrą widoczność dla kierujących i nie utrudnią ruchu pieszych.


Słupki znaków: rura stalowa, ocynkowana o średnicy zewnętrznej 60mm.

Po zakończeniu robót wszystkie elementy oznakowania tymczasowego zostaną usunięte i zostanie przywrócona stała organizacja ruchu drogowego.

Przewidywany termin wprowadzenia nowej organizacji ruchu drogowego:

15.03.2019r. – 31.12.2020r.

ZAOPINIOWANO
POZYTYWNE / ~~NEGATYWNE~~
PISMEM NR: 180.712.1.14.2019
DNIA: 12.02.2019
ZARZĄD DRÓG POWIATOWYCH TARNOWSKIE GÓRY
podpis 4

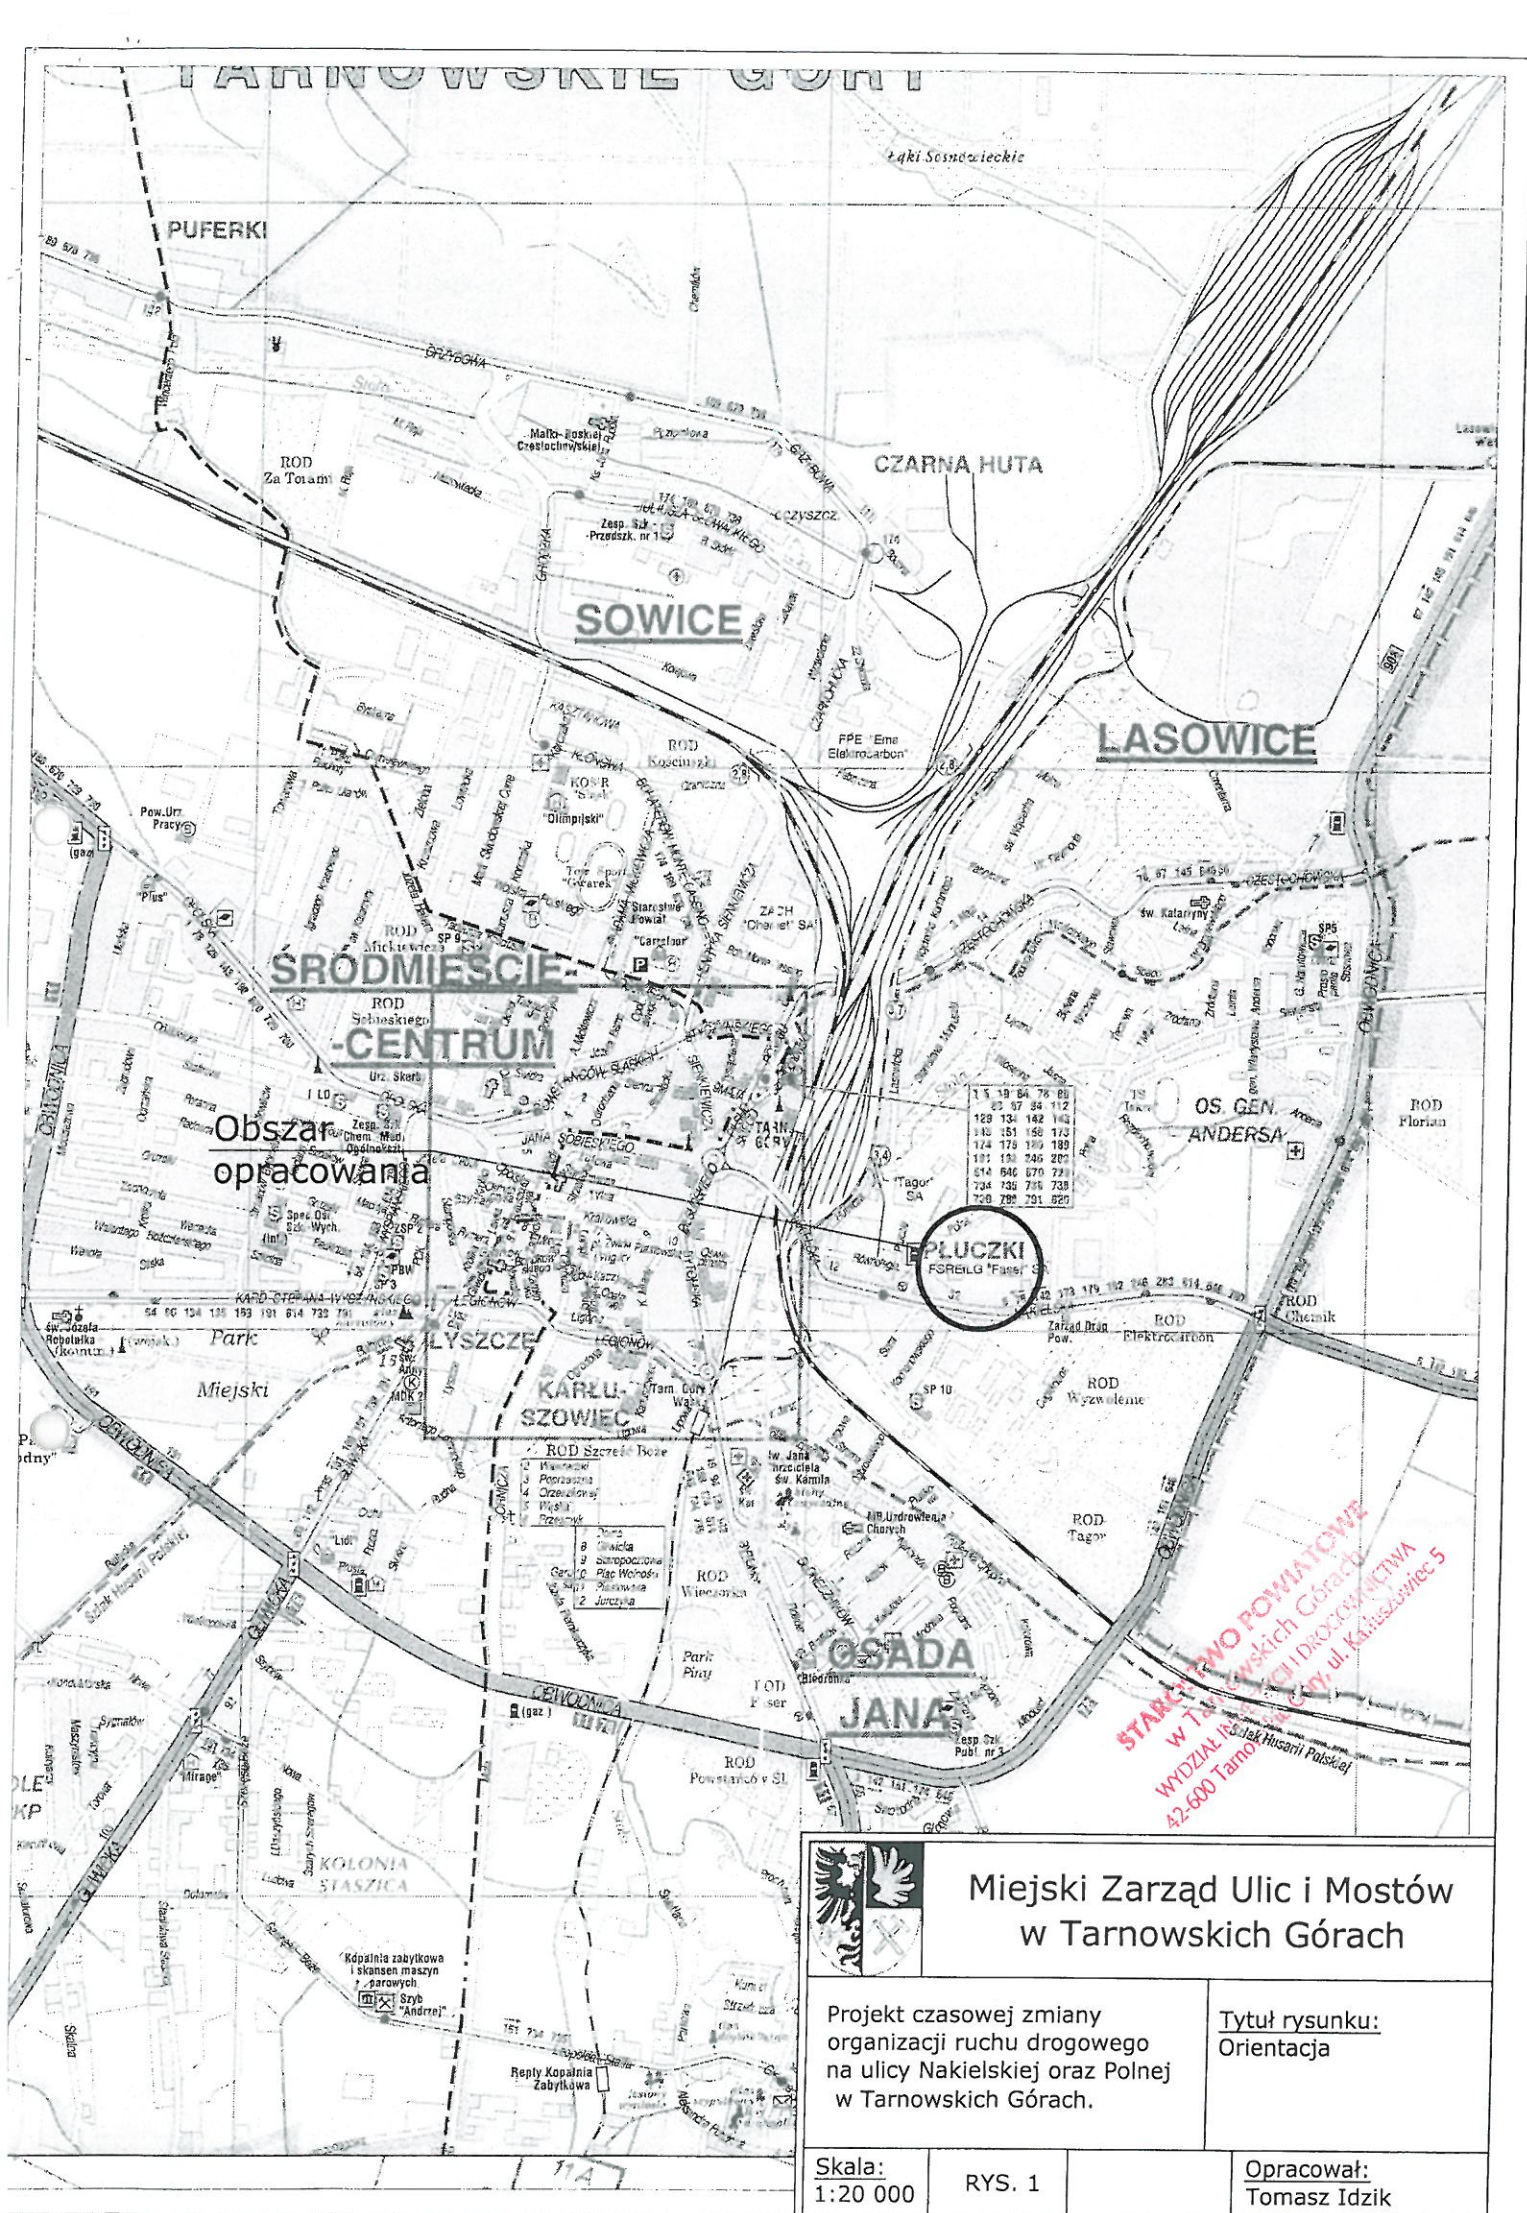

Miejski Zarząd Ulic i Mostów w Tarnowskich Górach


Projekt czasowej zmiany
organizacji ruchu drogowego
na ulicy Nakielskiej oraz Polnej
w Tarnowskich Górach.

Tytuł rysunku:
Orientacja

Skala:
1:20 000

RYS. 1

Opracował:
Tomasz Idzik

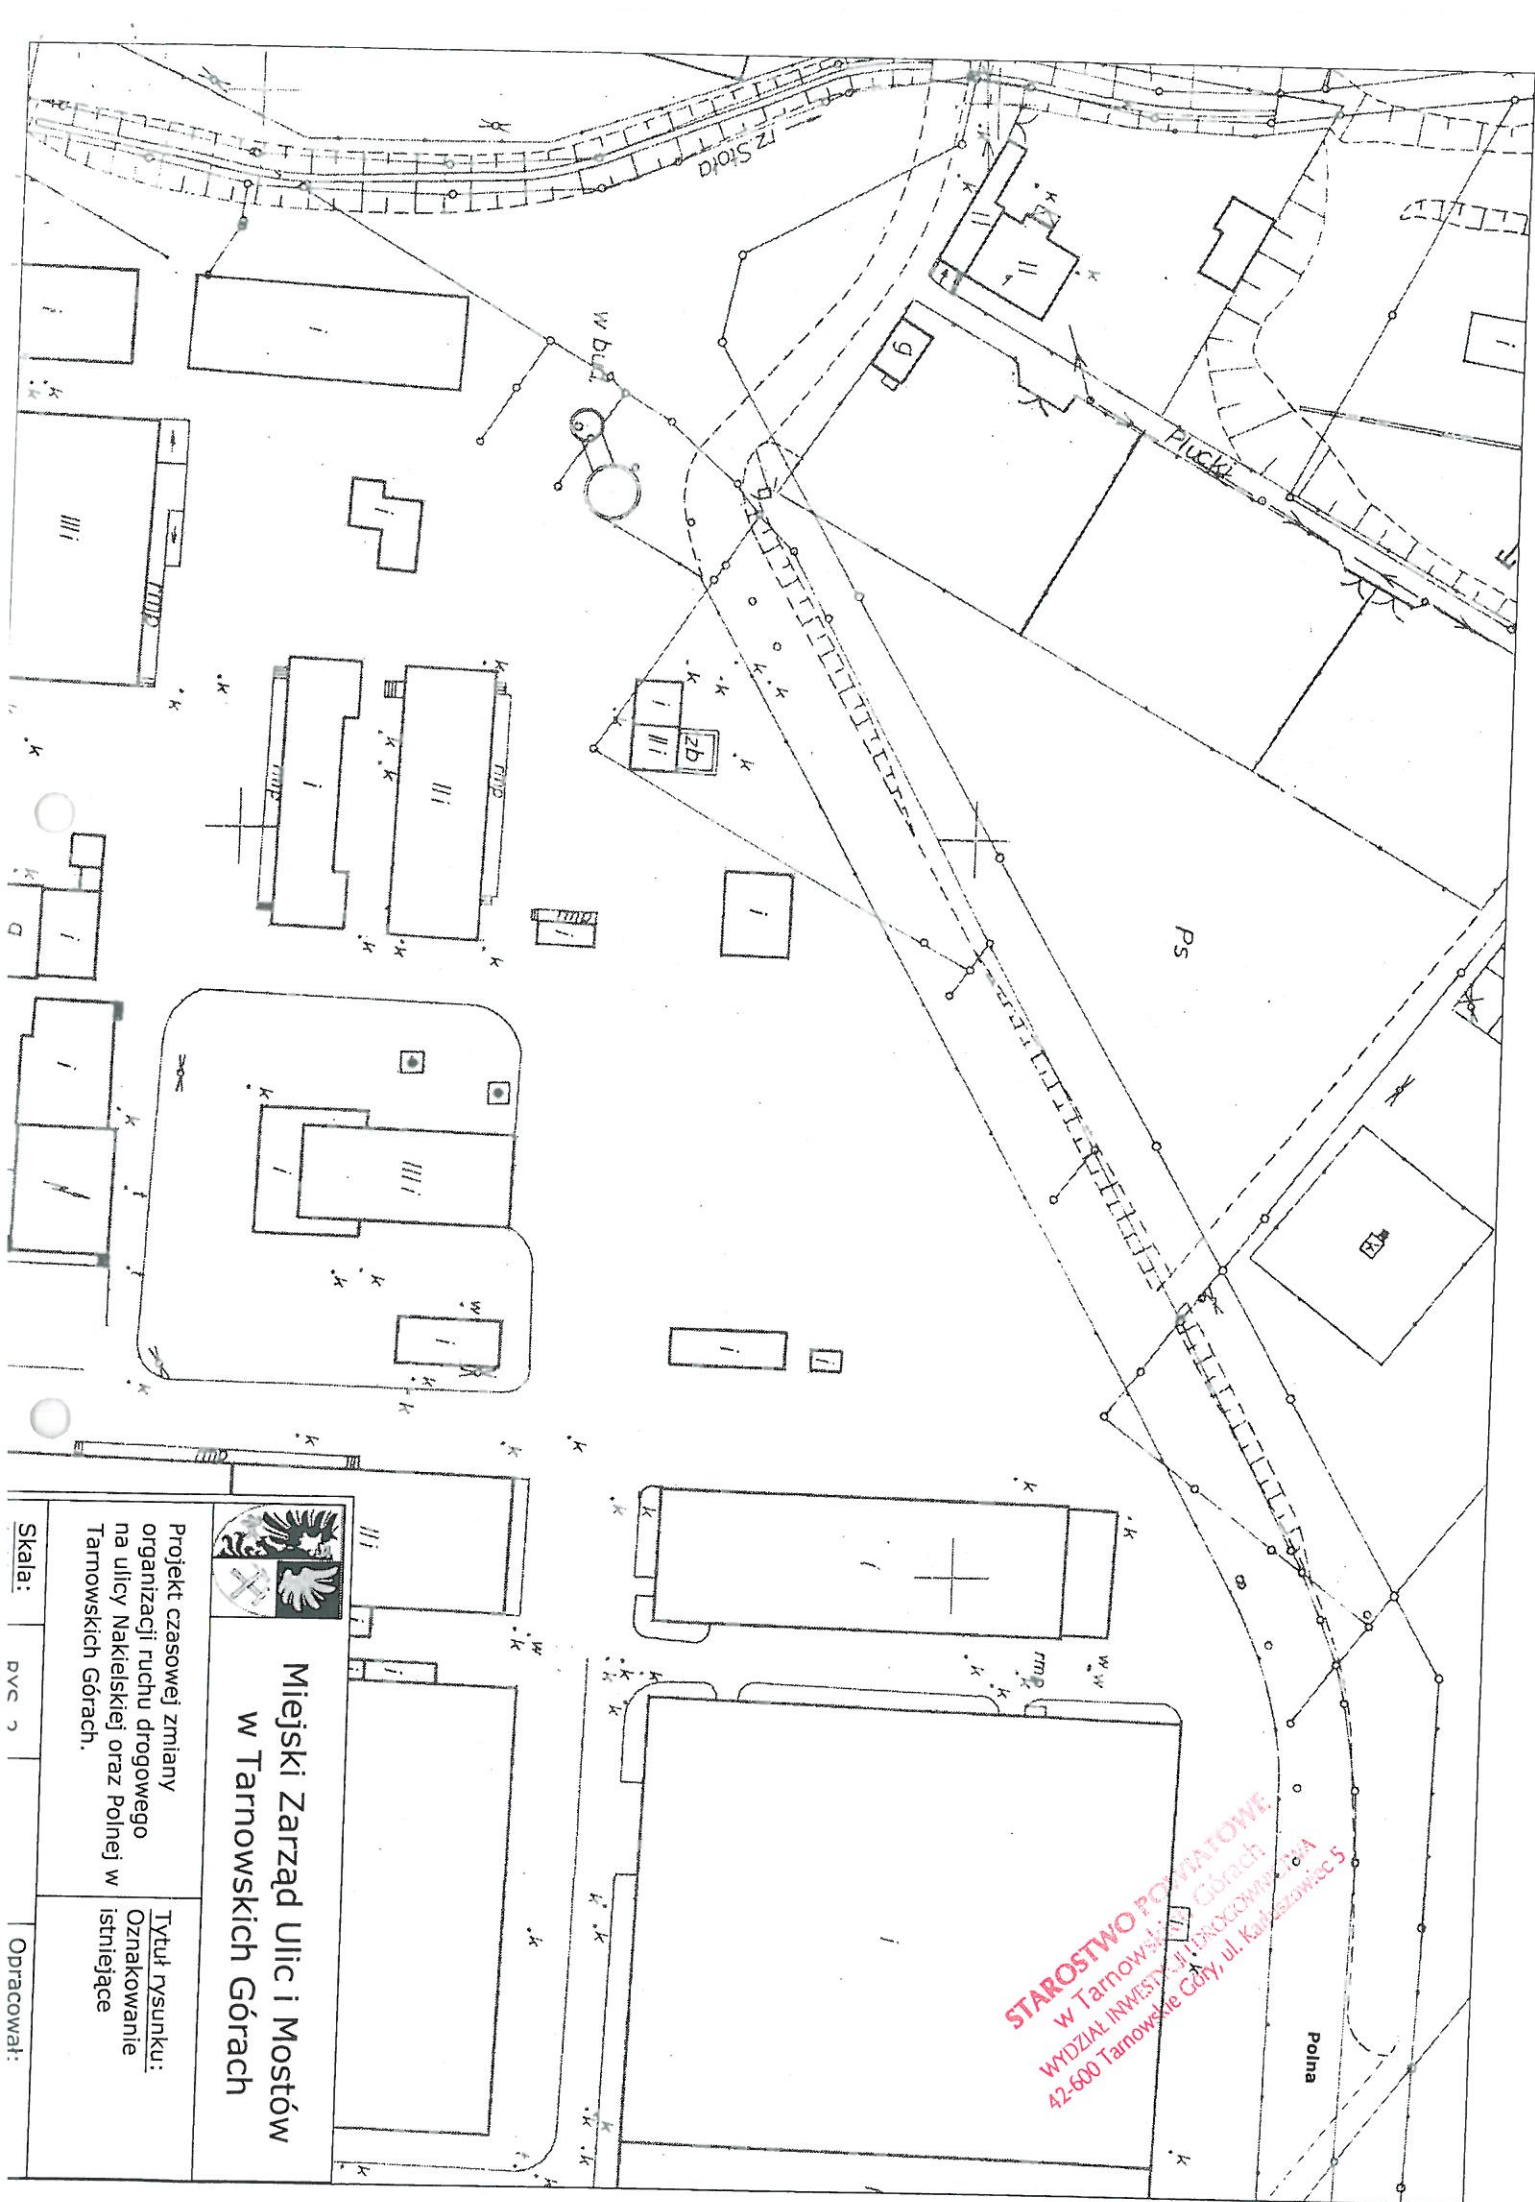

Miejski Zarząd Ulic i Mostów
w Tarnowskich Górach

Projekt czasowej zmiany
organizacji ruchu drogowego
na ulicy Naklejskiej oraz Polnej w
Tarnowskich Górach.


Tytuł rysunku:
Oznakowanie
istniejące

Skala:

DVC 3

Opracował:

STAROSTWO POWIATOWE
w Tarnowskich Górach
WYDZIAŁ INWESTYCJI I DROGOWNICTWA
42-600 Tarnowskie Góry, ul. Karłowicza 5

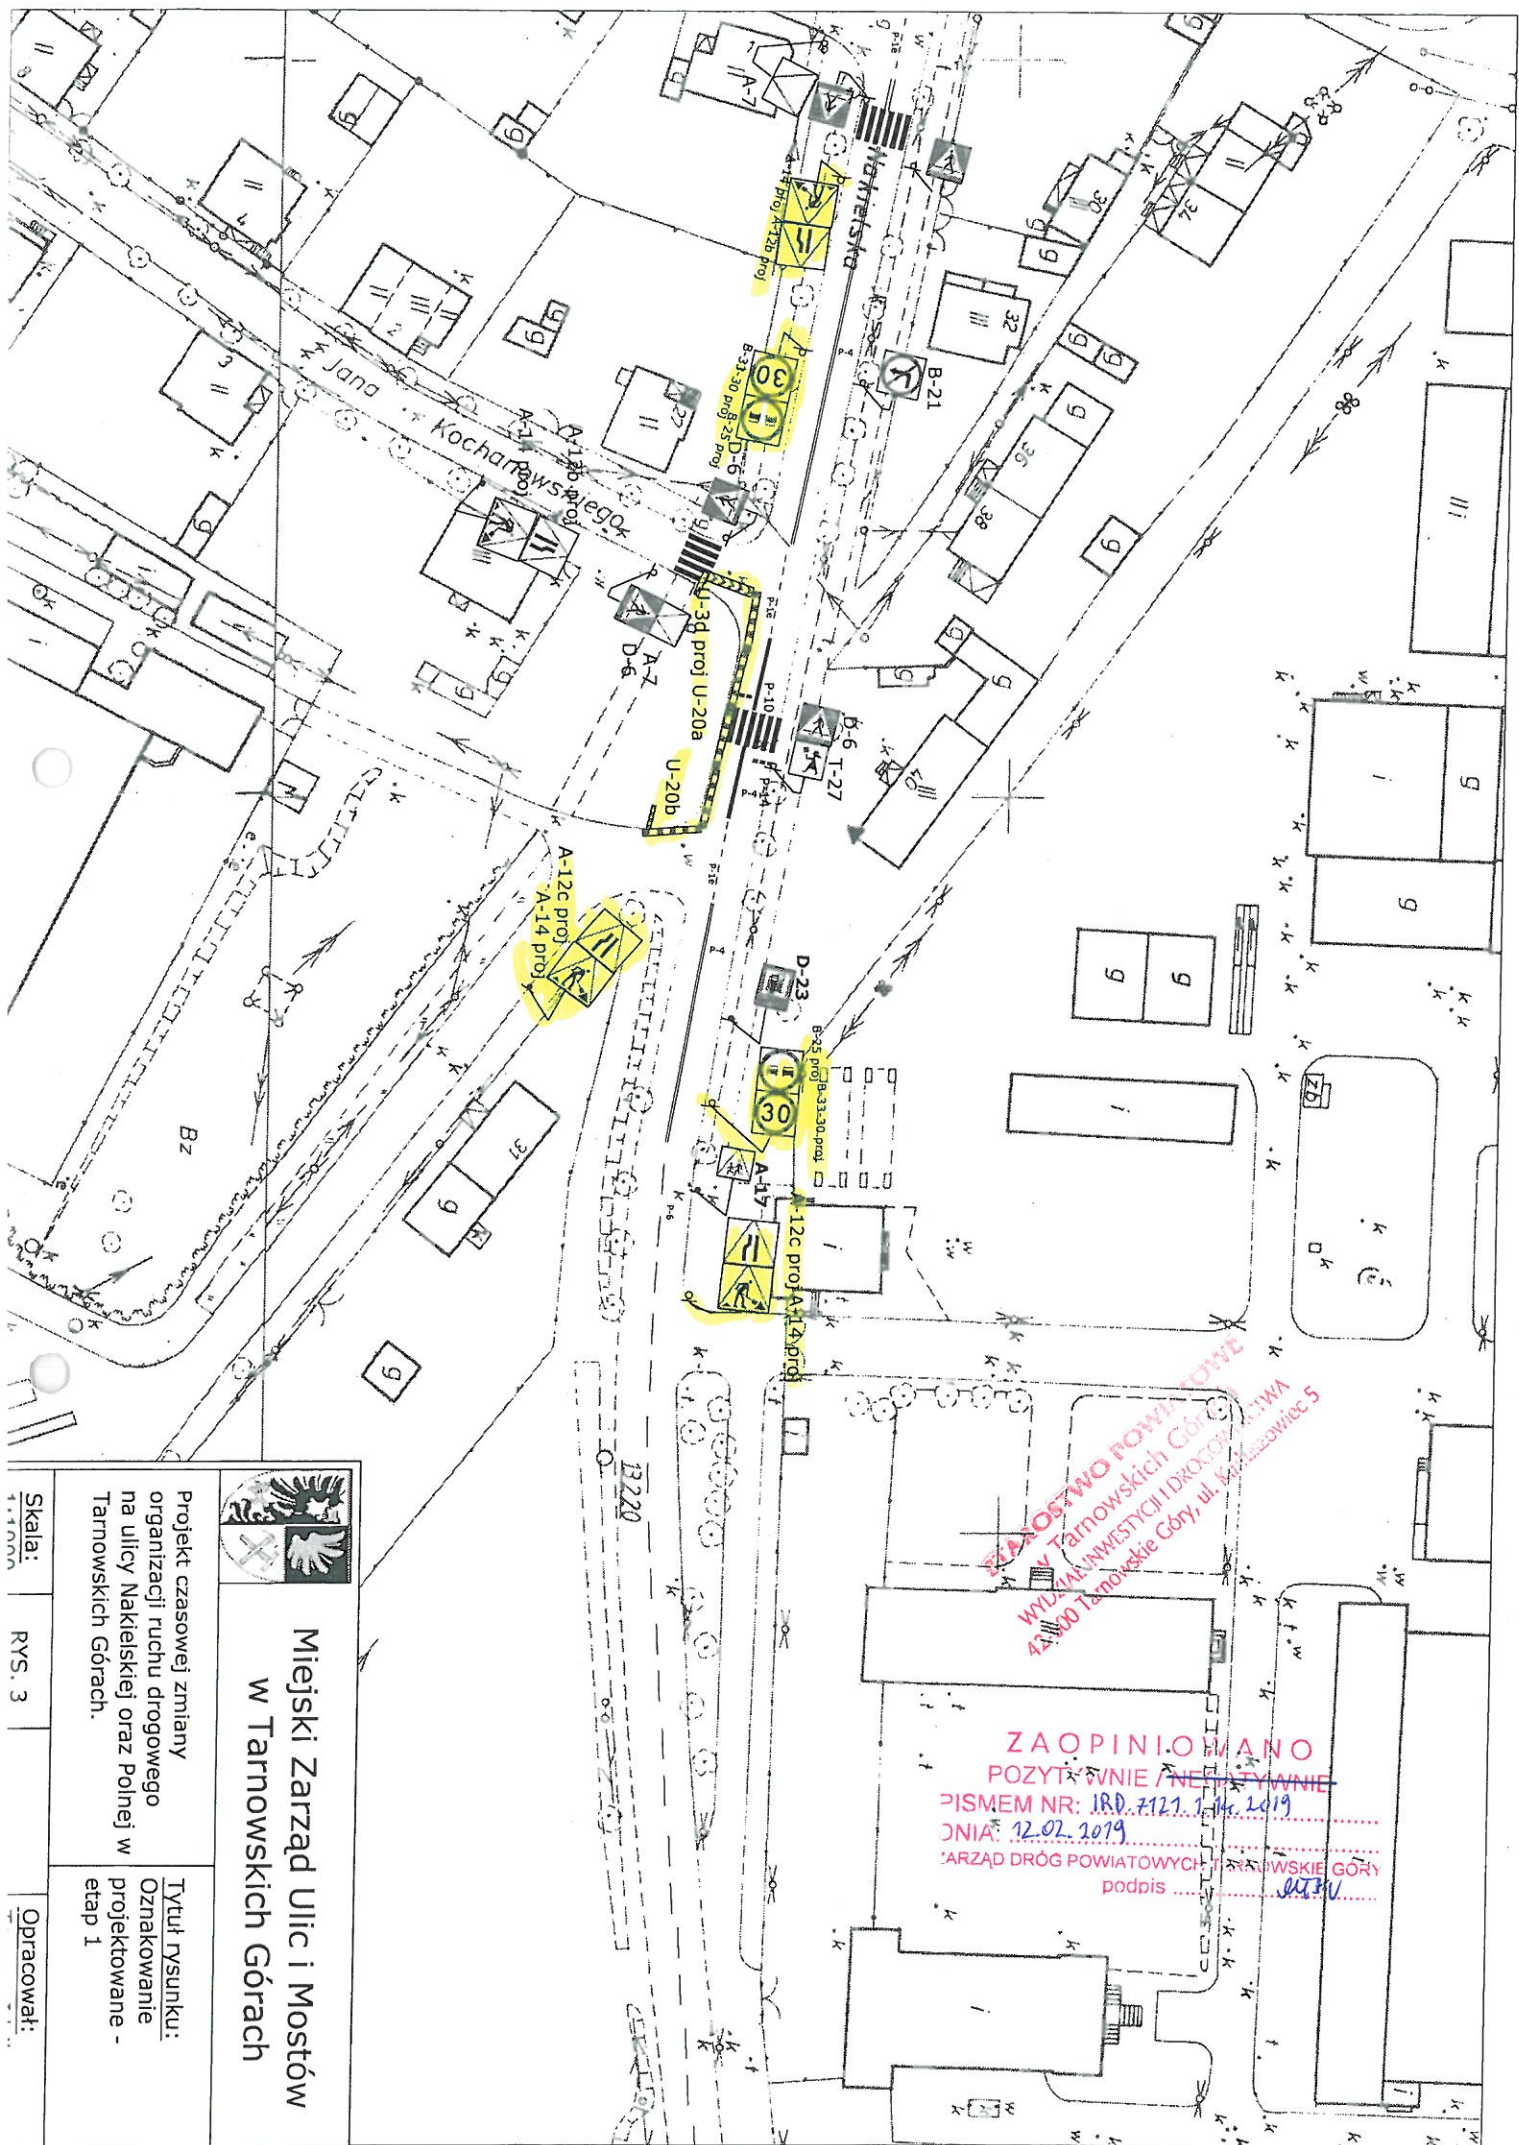

Miejski Zarząd Ulic i Mostów w Tarnowskich Górach

Projekt czasowej zmiany
organizacji ruchu drogowego
na ulicy Naklejskiej oraz Polnej w
Tarnowskich Górach.

Tytuł rysunku:
Oznakowanie
projektowane -
etap 1



Skala:

RYS. 3

Opracował:

4.1.2019

ZAOPINIOWANO
POZYTYWNE
PISMEM NR: IRD.7121.1.14.2019
DNIA: 12.02.2019
ZARZĄD DRÓG POWIATOWYCH w TARNOWSKICH GÓRACH
podpis: M. J. 2019

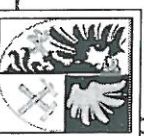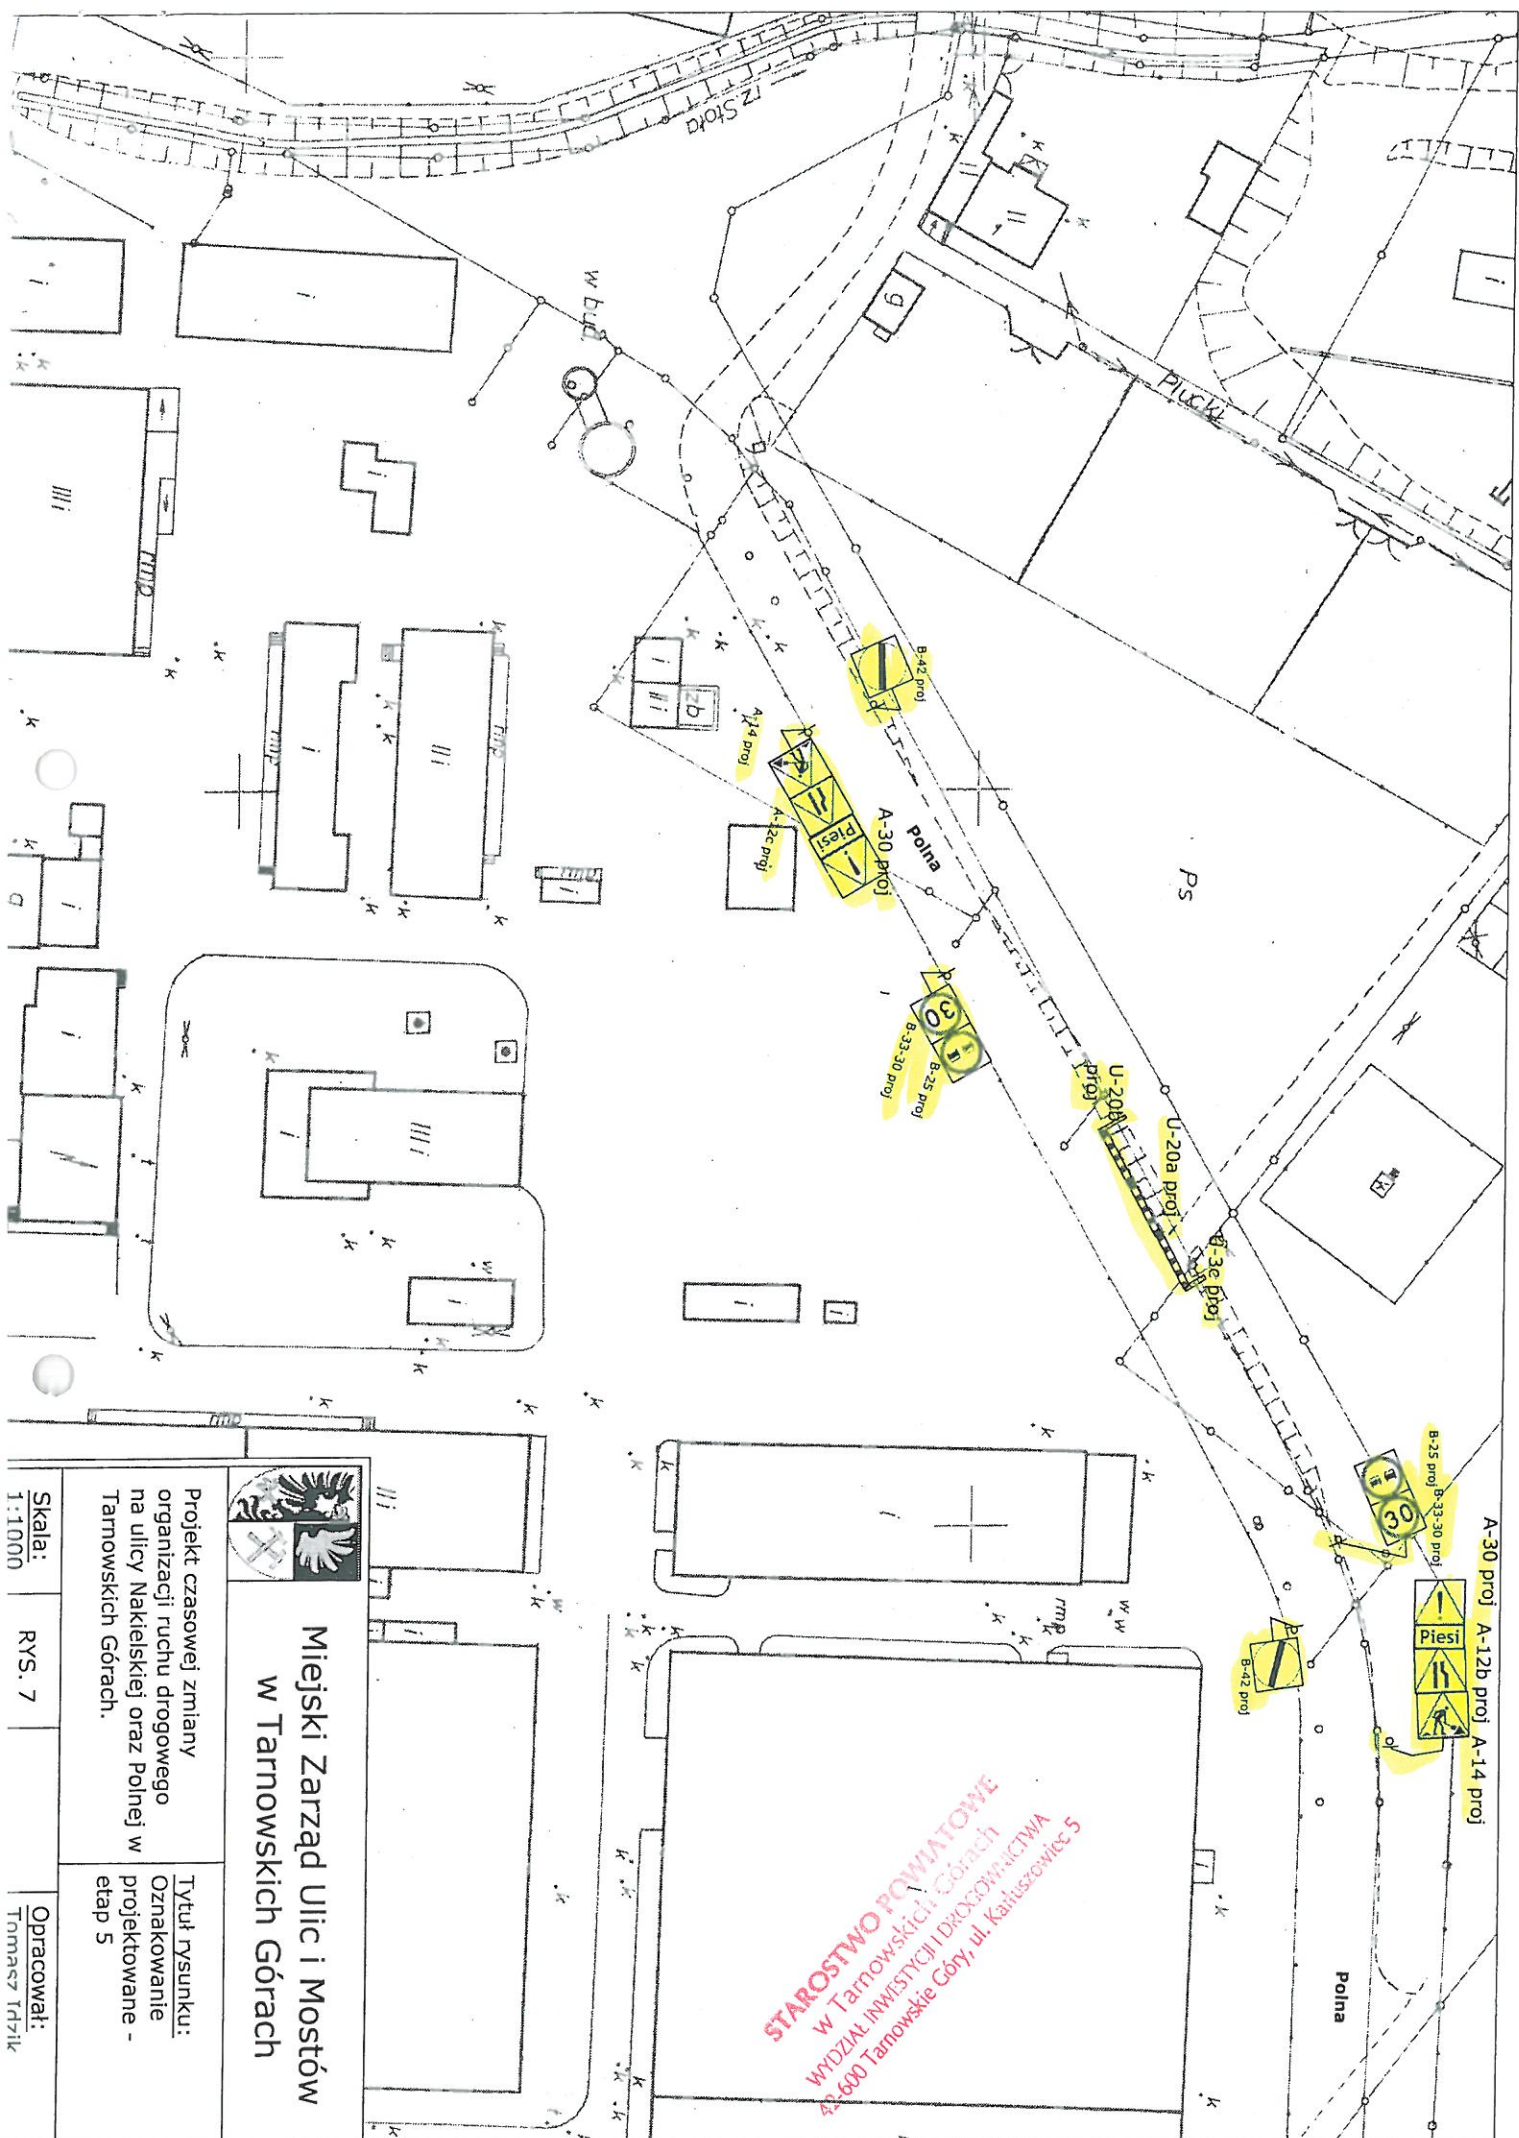




Tytuł rysunku:
Oznakowanie projektowane - etap 5

Skala: 1:1000
RYS. 7
Opracował: Tomasz Tórz

STAROSTWO POWIATOWE

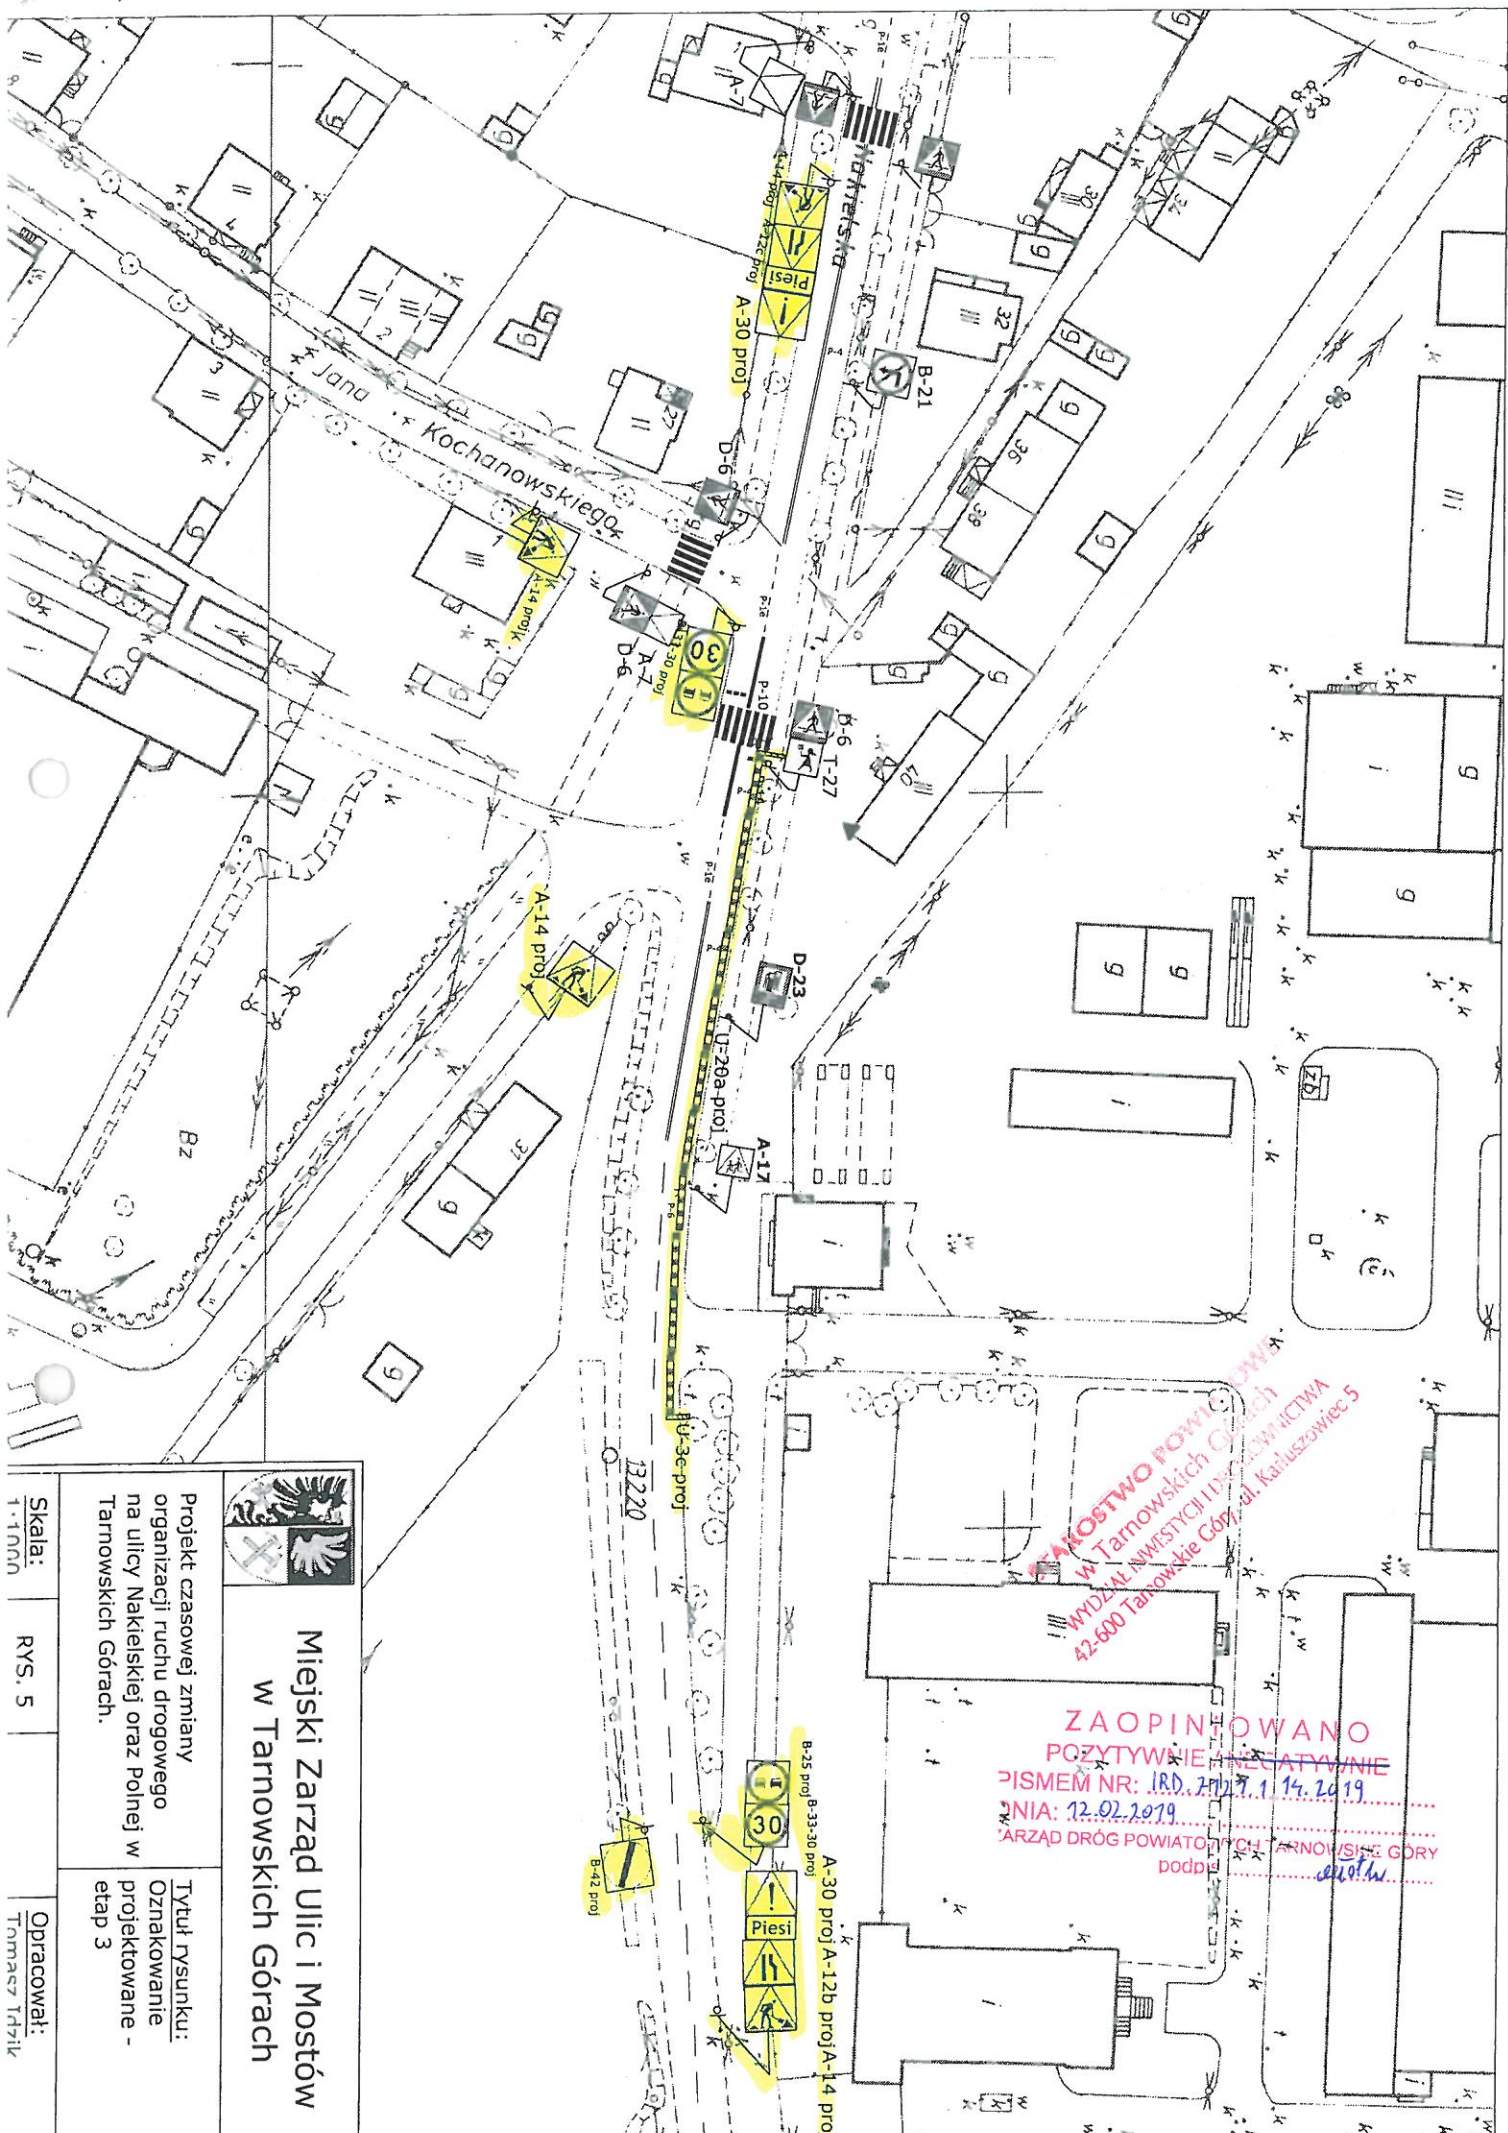

Miejski Zarząd Ulic i Mostów w Tarnowskich Górach

Projekt czasowej zmiany
organizacji ruchu drogowego
na ulicy Naklejskiej oraz Polnej w
Tarnowskich Górach.

Tytuł rysunku:
Oznakowanie
projektowane -
etap 3


Skala: 1:1000

RYS. 5

Opracował: Tomasz Tadeusz

STAROSTWO POWIATOWE
w Tarnowskich Górach

ZAOPINOWANO
POZYTYWNE
PISMO NR: IRD.272.1.14.2019
DATA: 12.02.2019
ZARZĄD DRÓG POWIATOWYCH TARNOWSKIE GÓRY
podpisał

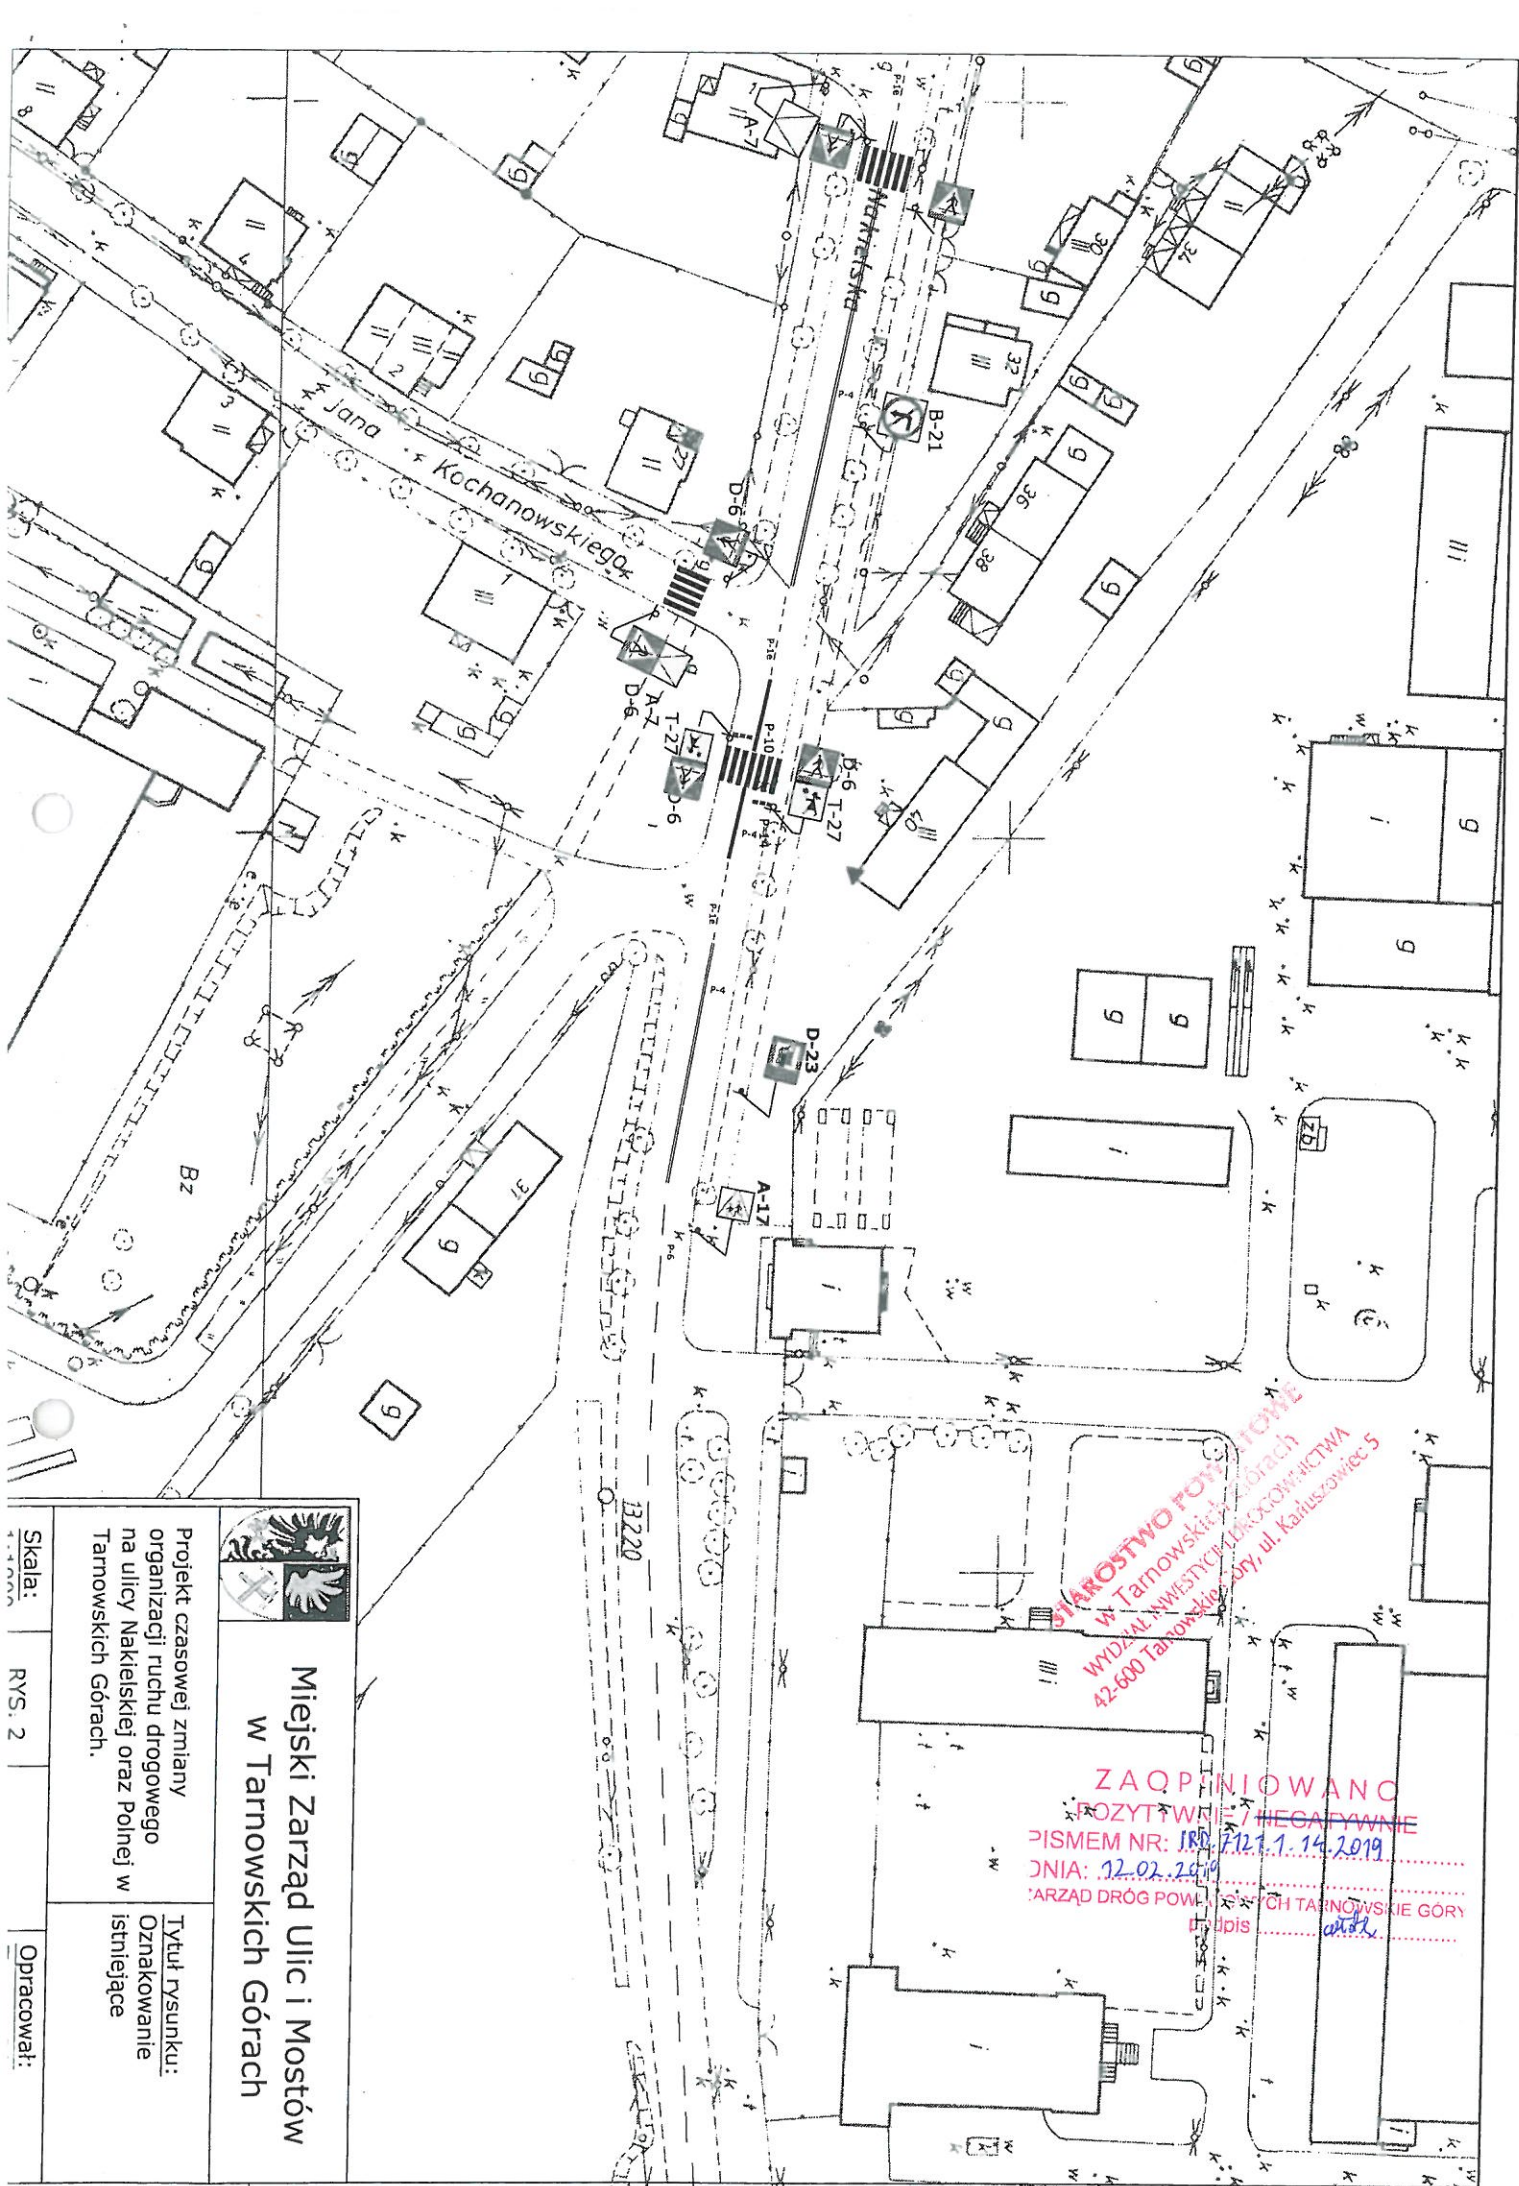

Miejski Zarząd Ulic i Mostów w Tarnowskich Górach

Projekt czasowej zmiany
organizacji ruchu drogowego
na ulicy Naklejskiej oraz Polnej w
Tarnowskich Górach.

Tytuł rysunku:
Oznakowanie
istniejące

Skala:

RYS. 2

Opracował:

STAROSTWO POWIATOWE
w Tarnowskich Górach

ZAOPINIOWANO
POZYTYWNY / NEGATYWNE
ZARZĄD DRÓG POWIATOWYCH TARNOWSKIE GÓRY
[Signature]